



實驗劇場燈架平面配置竣工圖

備註：本圖係根據現場位置圖及現場施工方法
 經設計師修改及現場測量後繪製
 繪圖日期：2023年10月10日

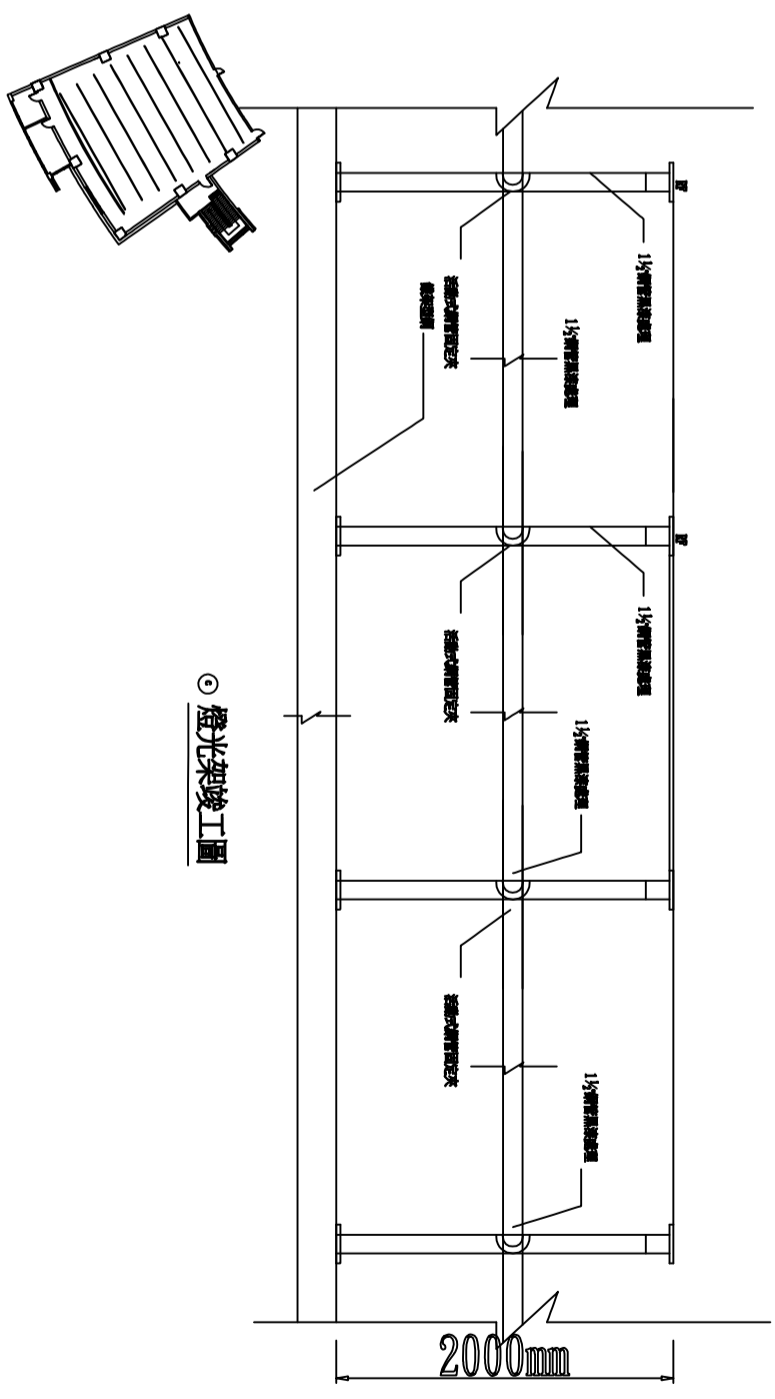

◎ 燈光架竣工圖

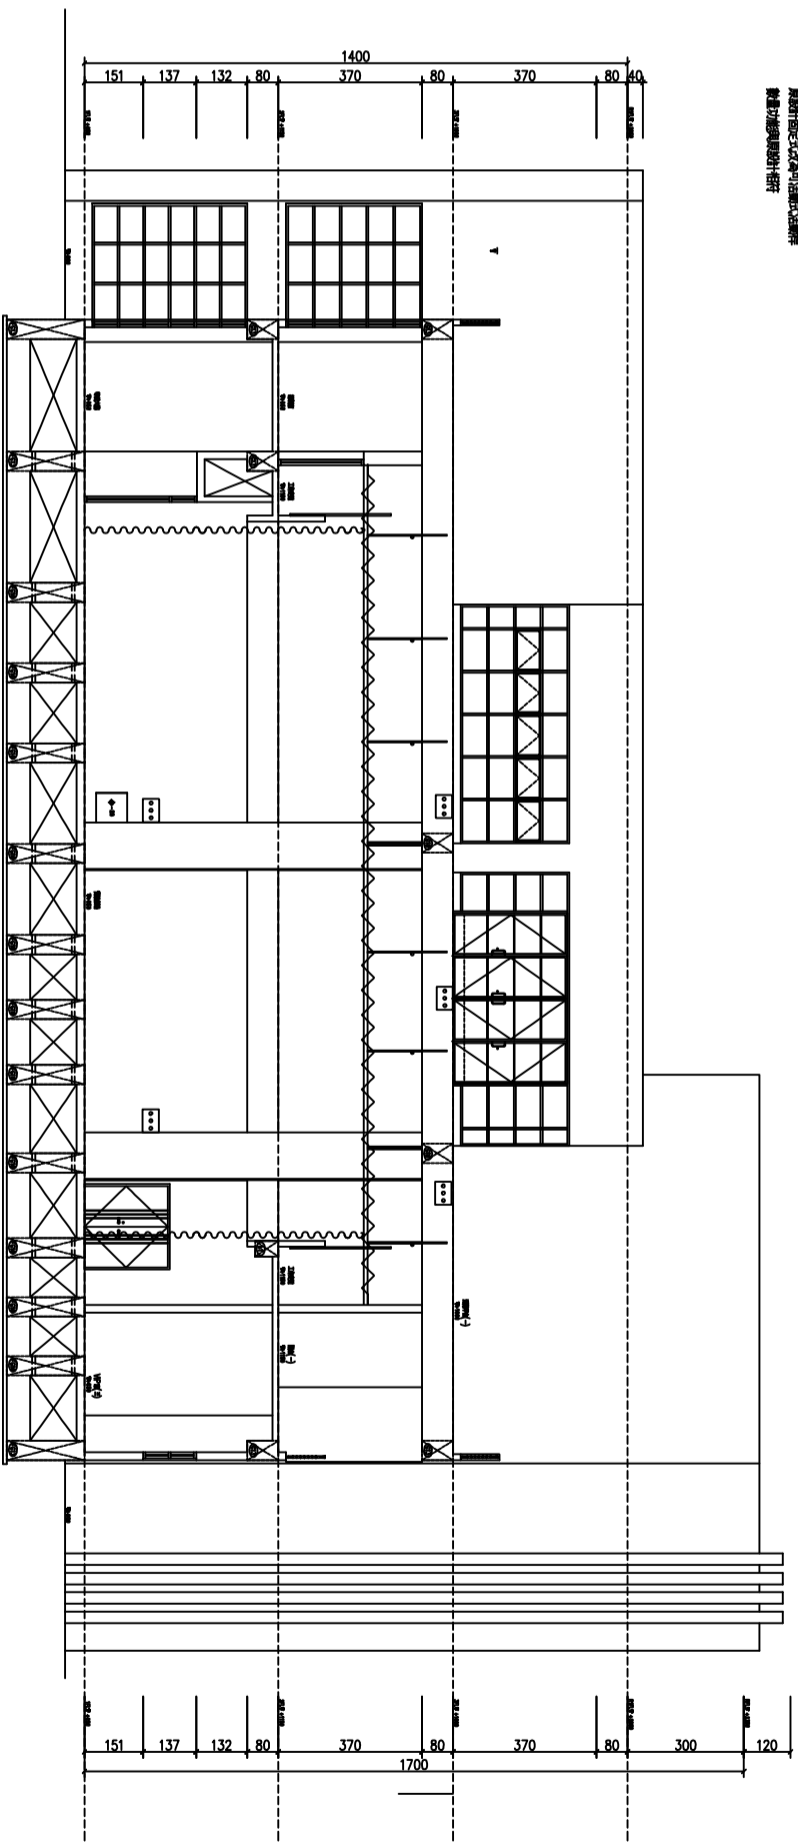

燈光架剖面配置竣工圖

工程名稱	業主
圖號 A8-8	圖子 A8-8
圖面名稱	
實驗劇場燈光架配置竣工圖	
竣工圖	
比例尺	
單位	
設計	
繪圖	
校核	
日期	
圖中註	
公司	
地址	
負責人	
工程師	