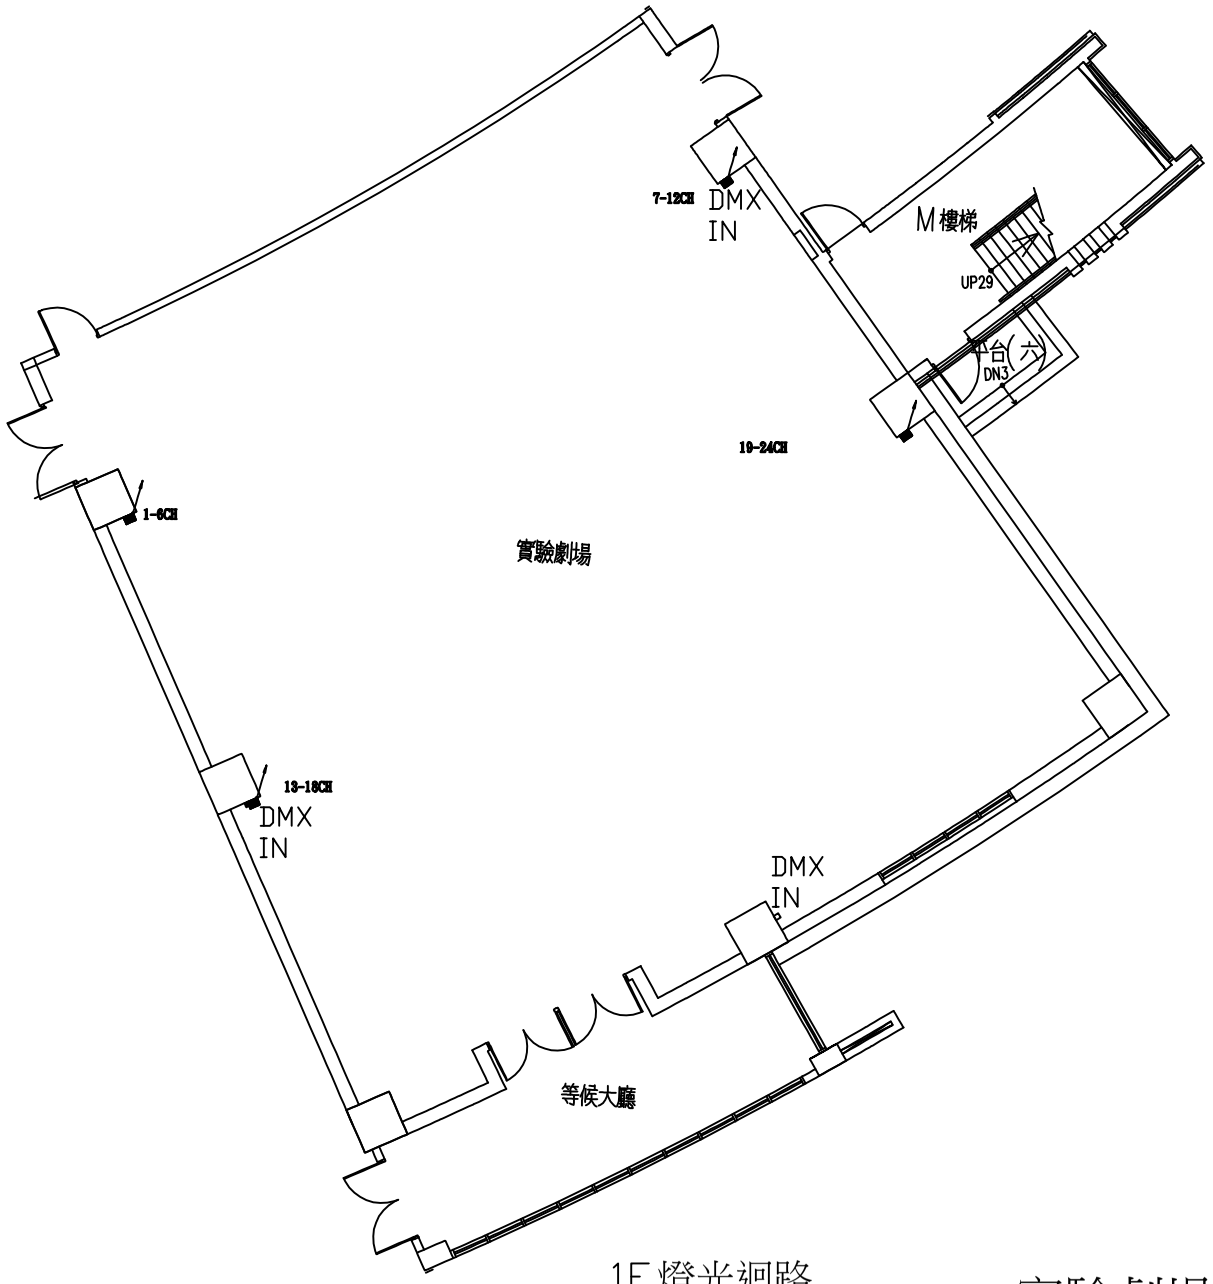

1F 燈光迴路

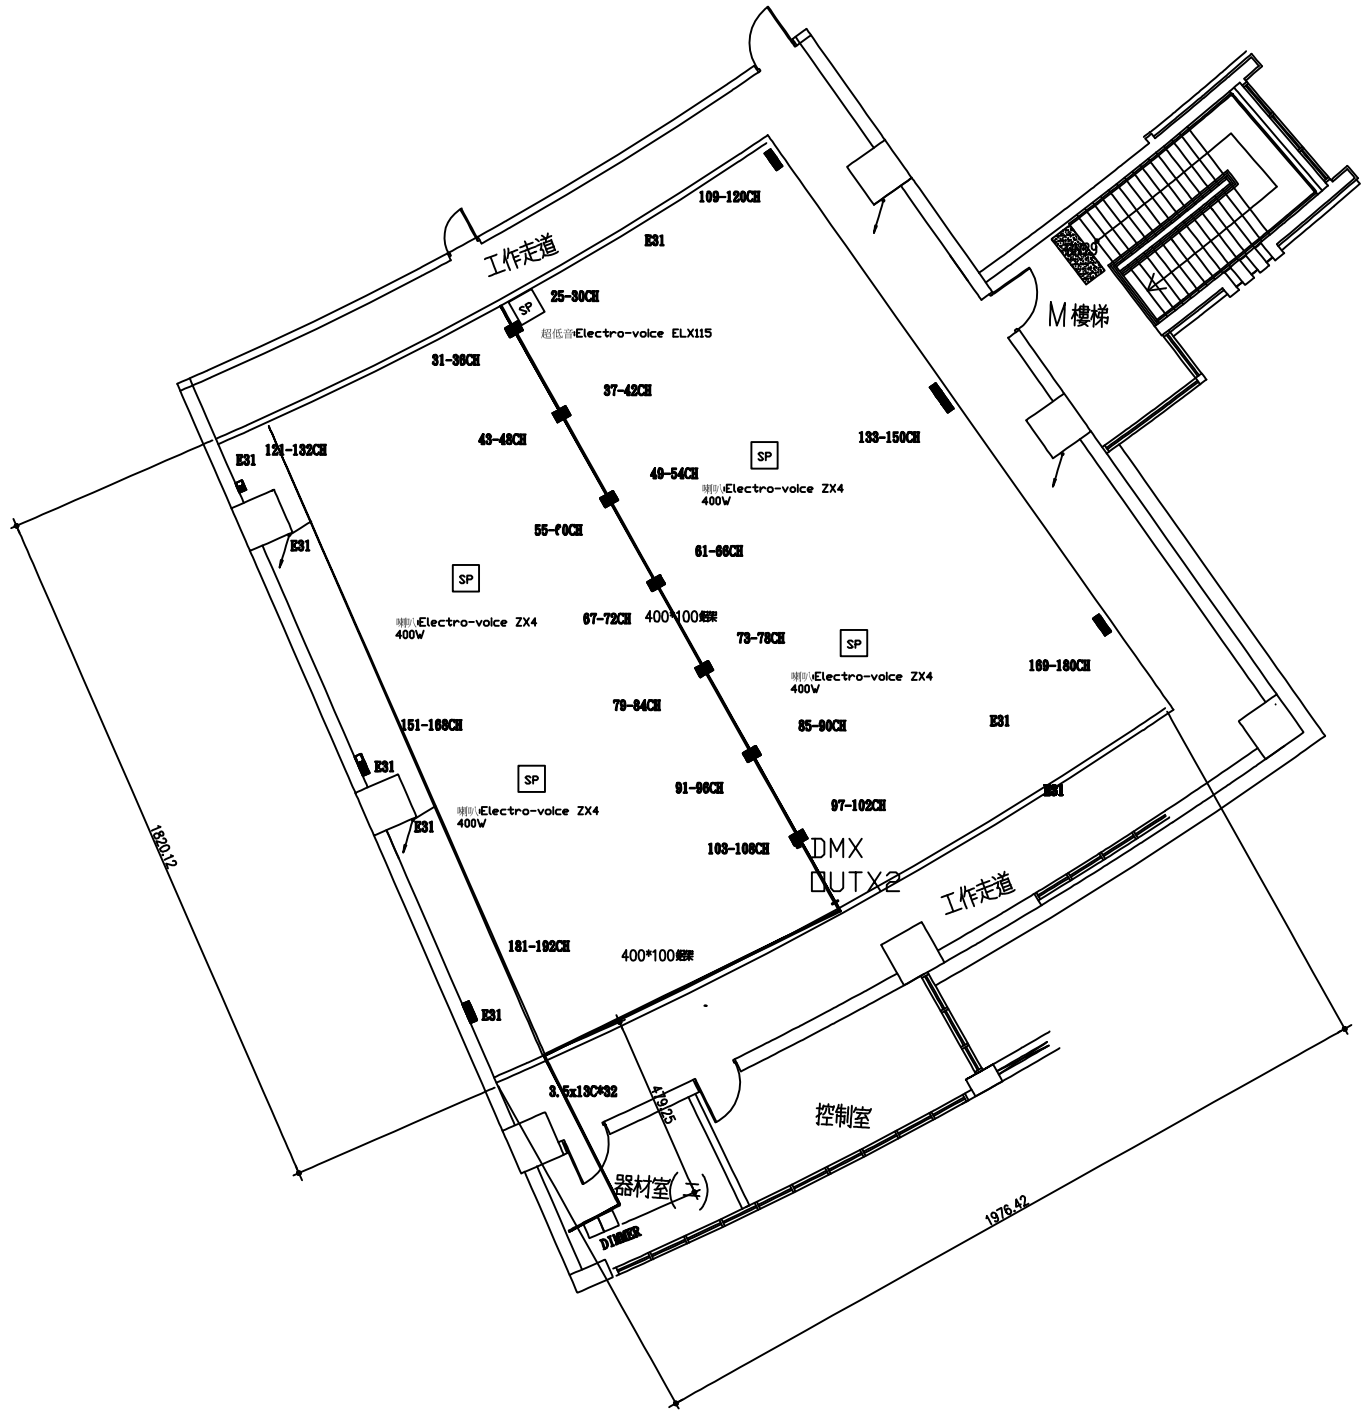

2F 燈光迴路及喇叭配置圖

實驗劇場燈光及音響配置圖

圖面名稱
實驗劇場燈光迴路配置
竣工圖
比例尺 NONE
單位 CM
設計 DESIGNED BY
繪圖 DRAWN BY
繪圖日期 DATE
圖面修正 REVISION